



8200
4850
SA1
SA2
SA3
SA4
SA5
SA6
SA7
SA8
T1
1000kVA
T2
1000kVA
600W
600W
JORDBOCK
3050
H6
H5
H4
H3
H2
H1
NÖD
NB
MÄT
DC
3250


RELATIONSHANDLING 2020-10-25

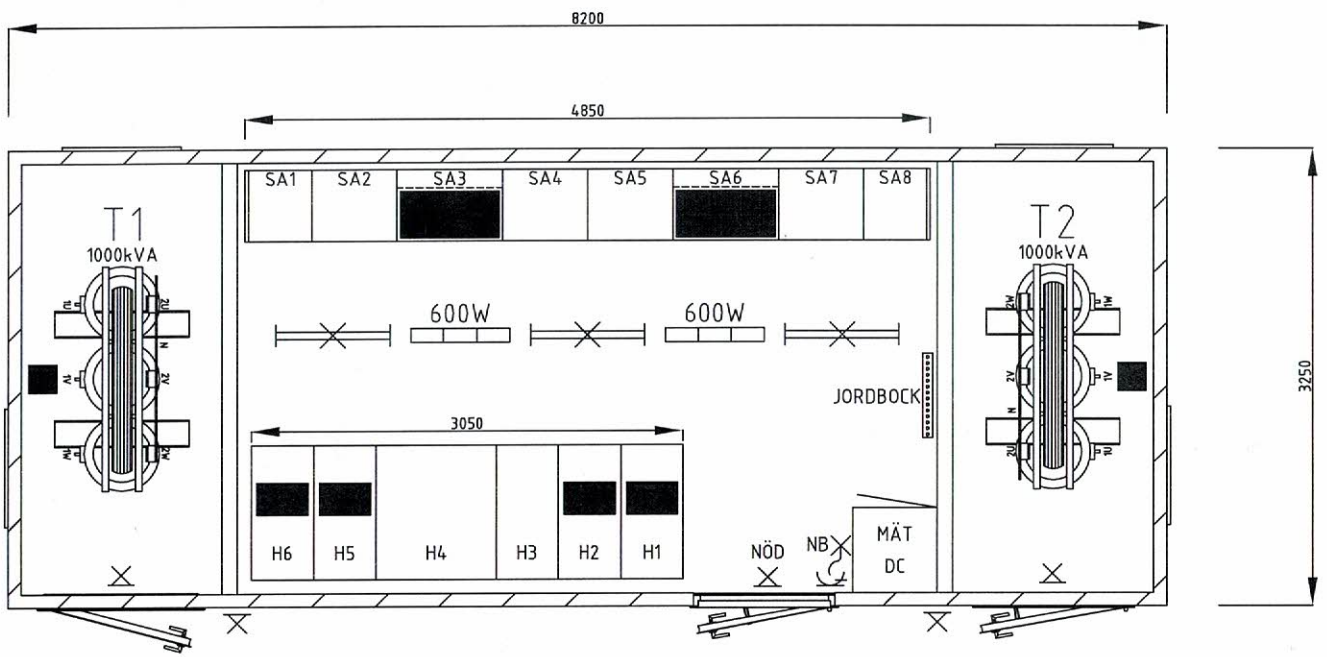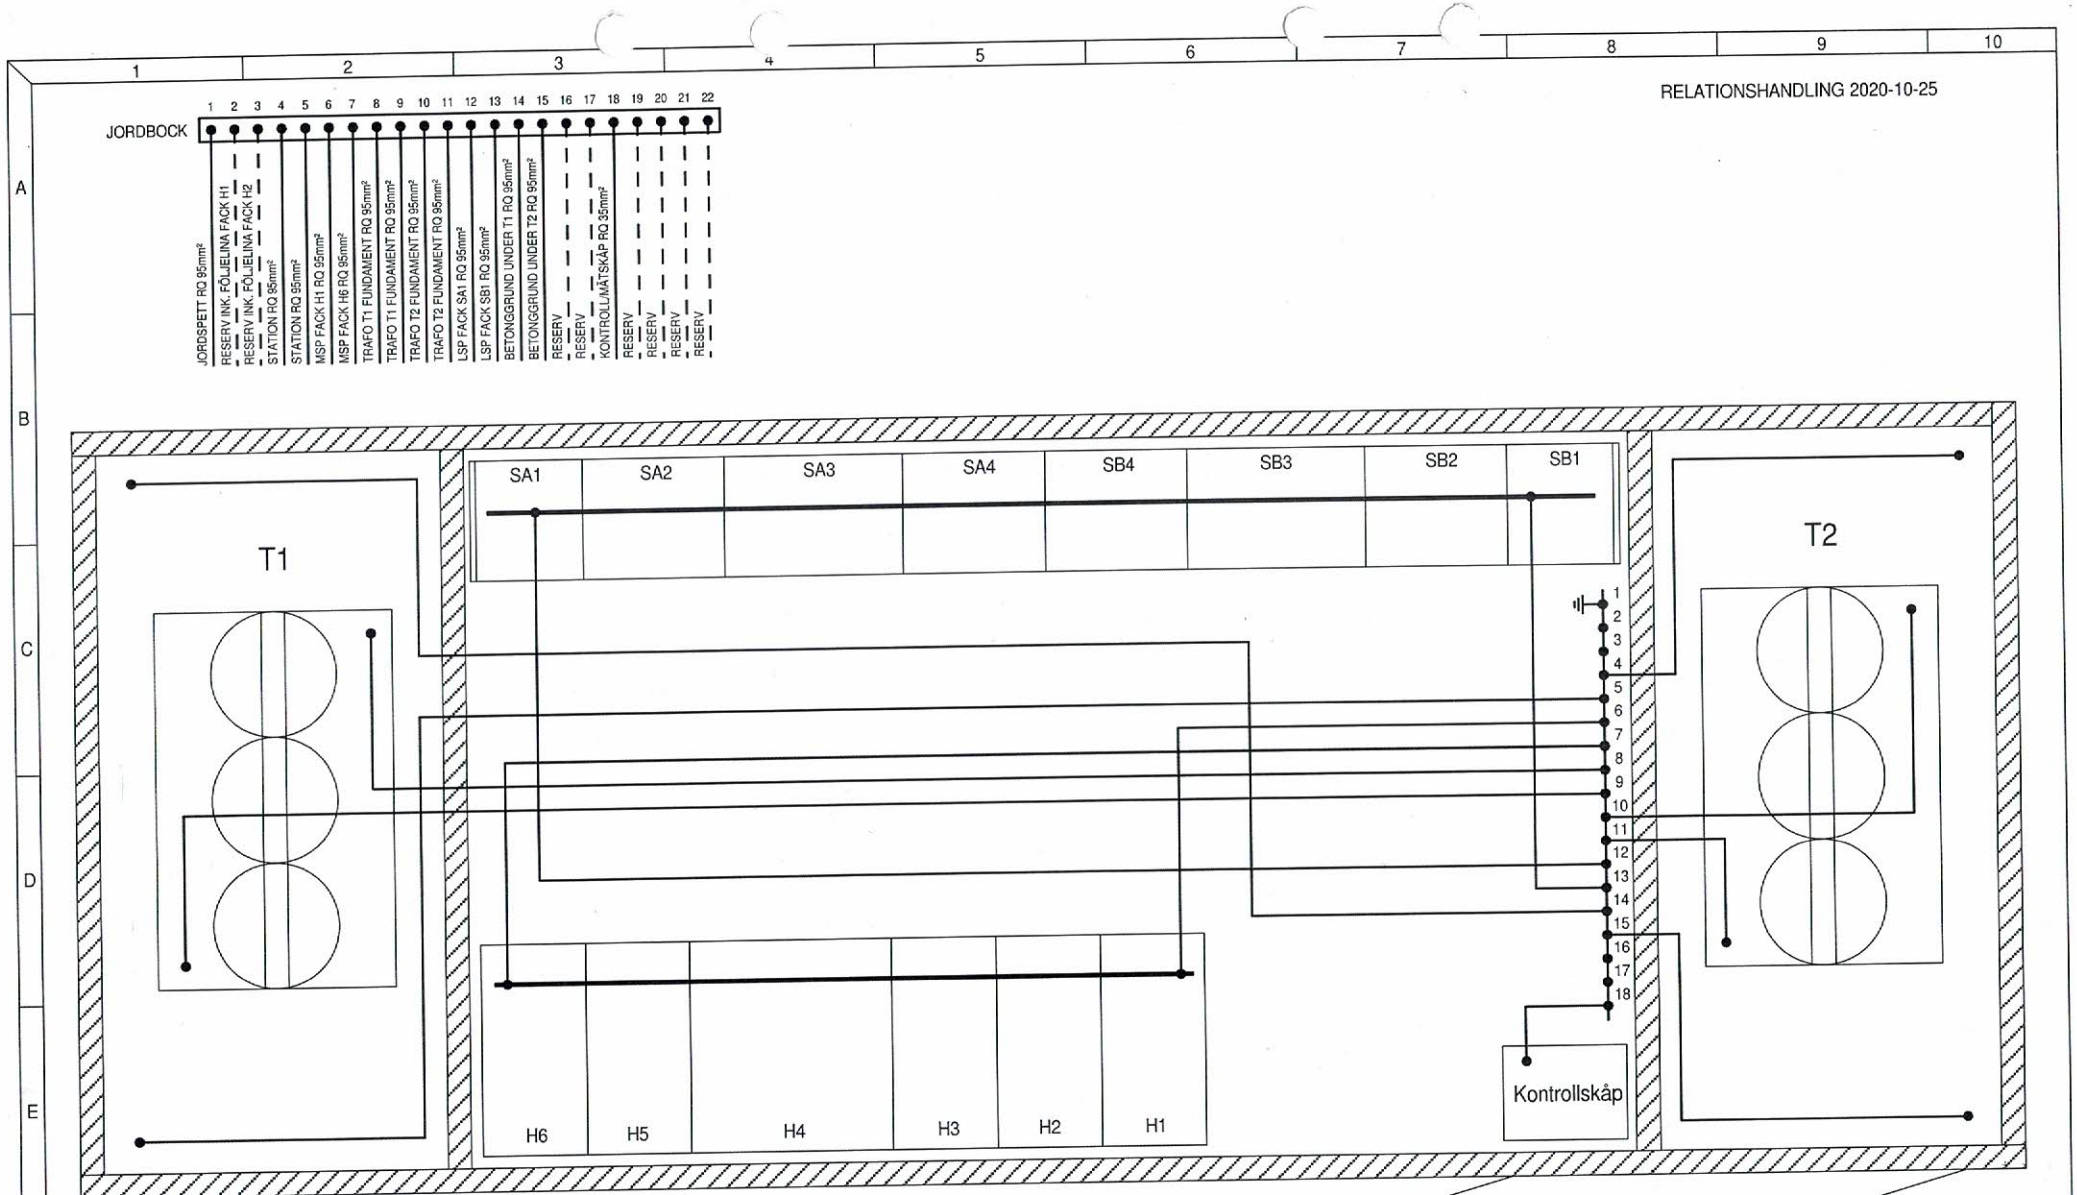


RELATIONSHANDLING 2020-11-13

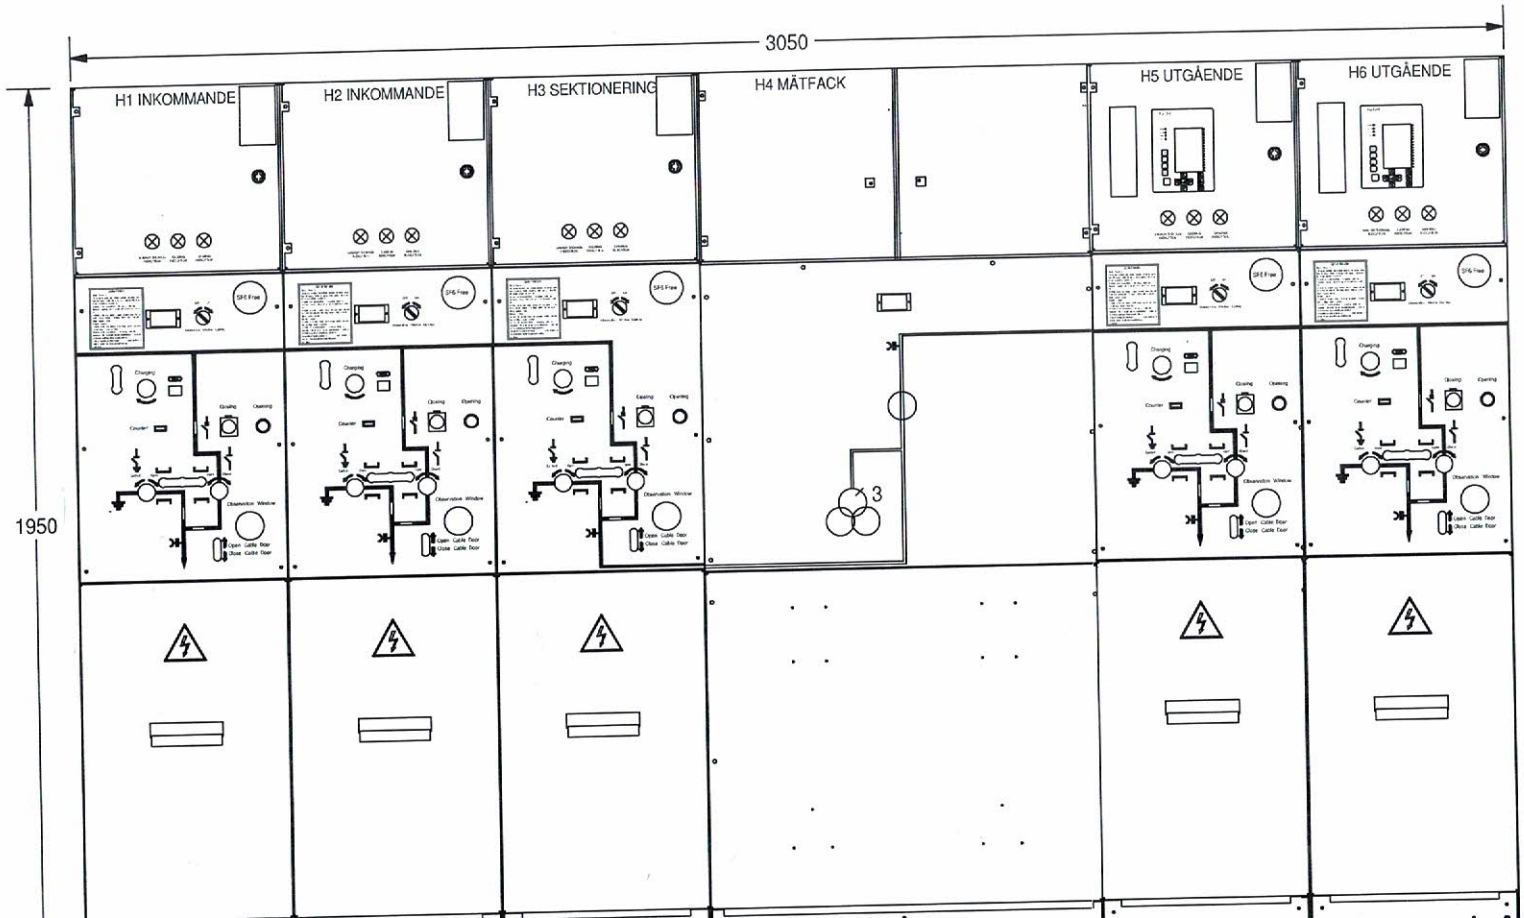


RELATIONSHANDLING 2020-11-13

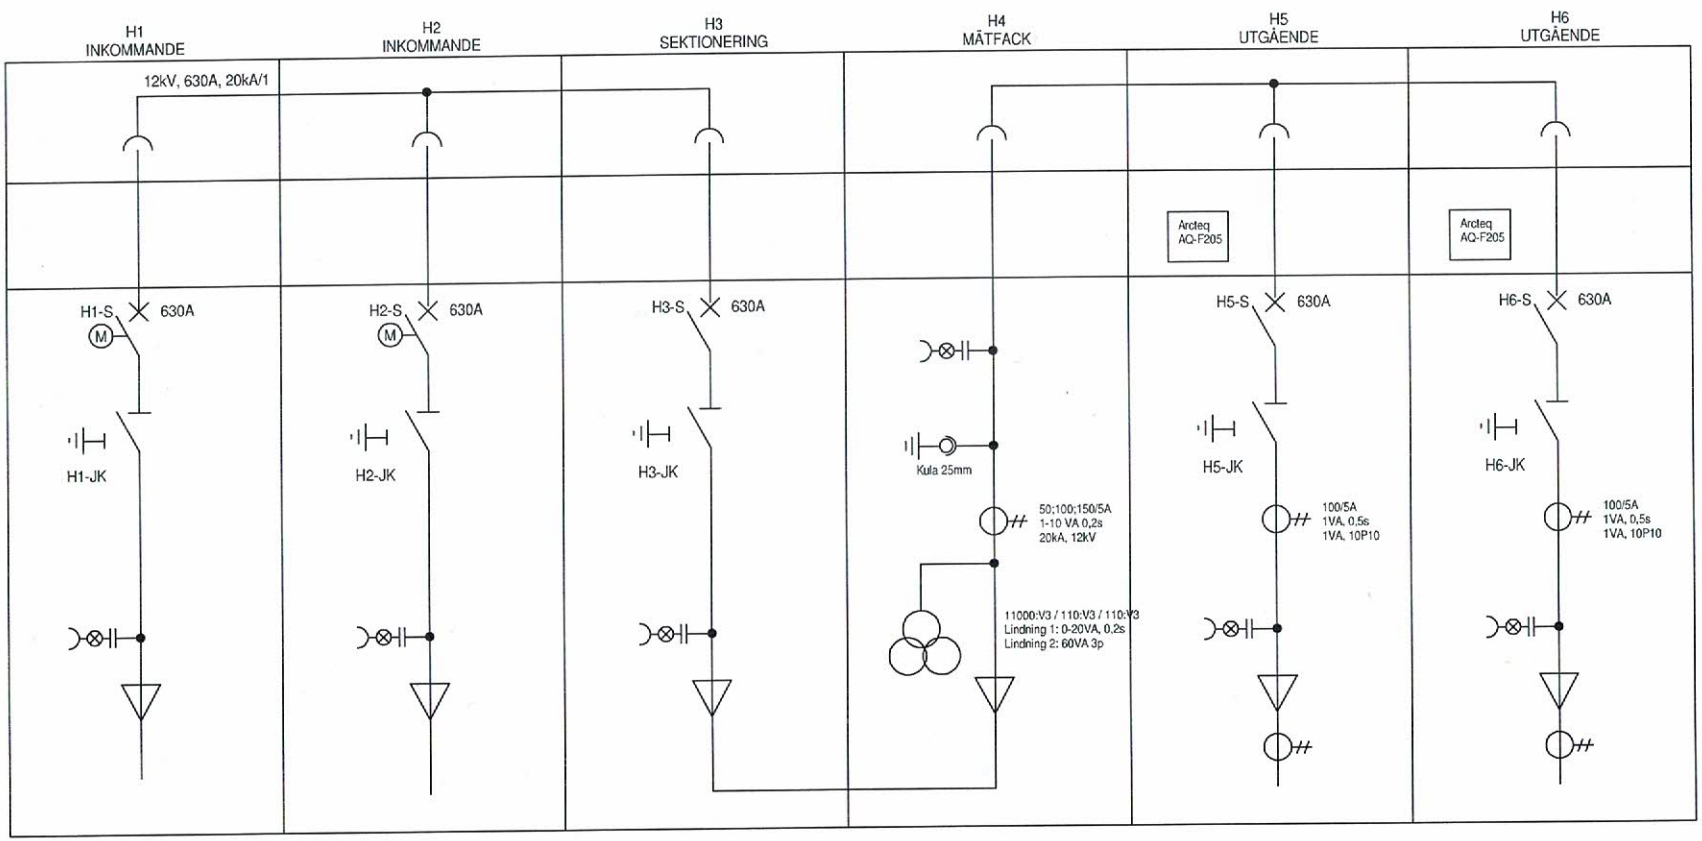


RELATIONSHANDLING 2020-10-23

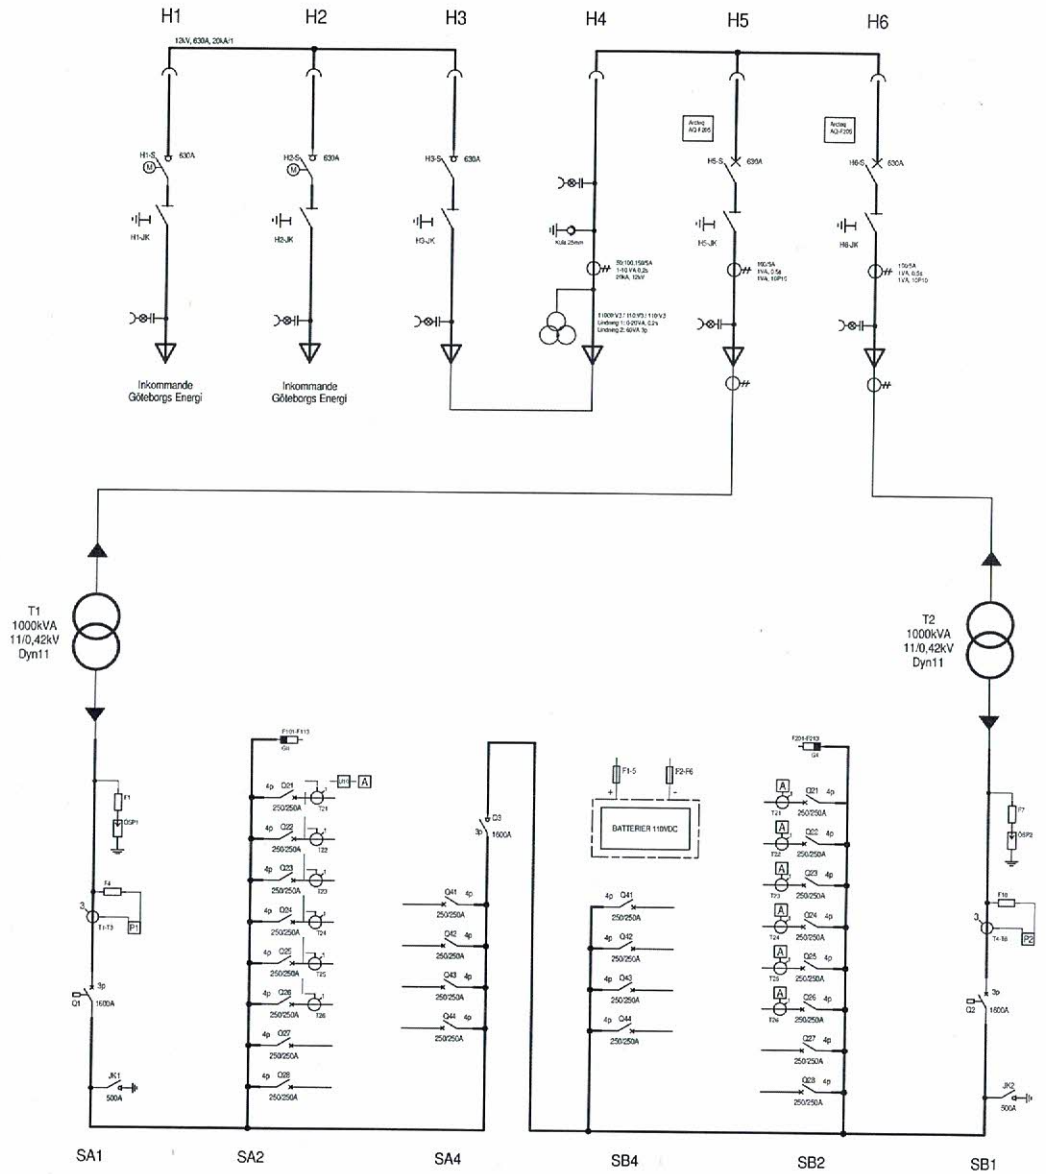


RELATIONSHANDLING 2020-11-13

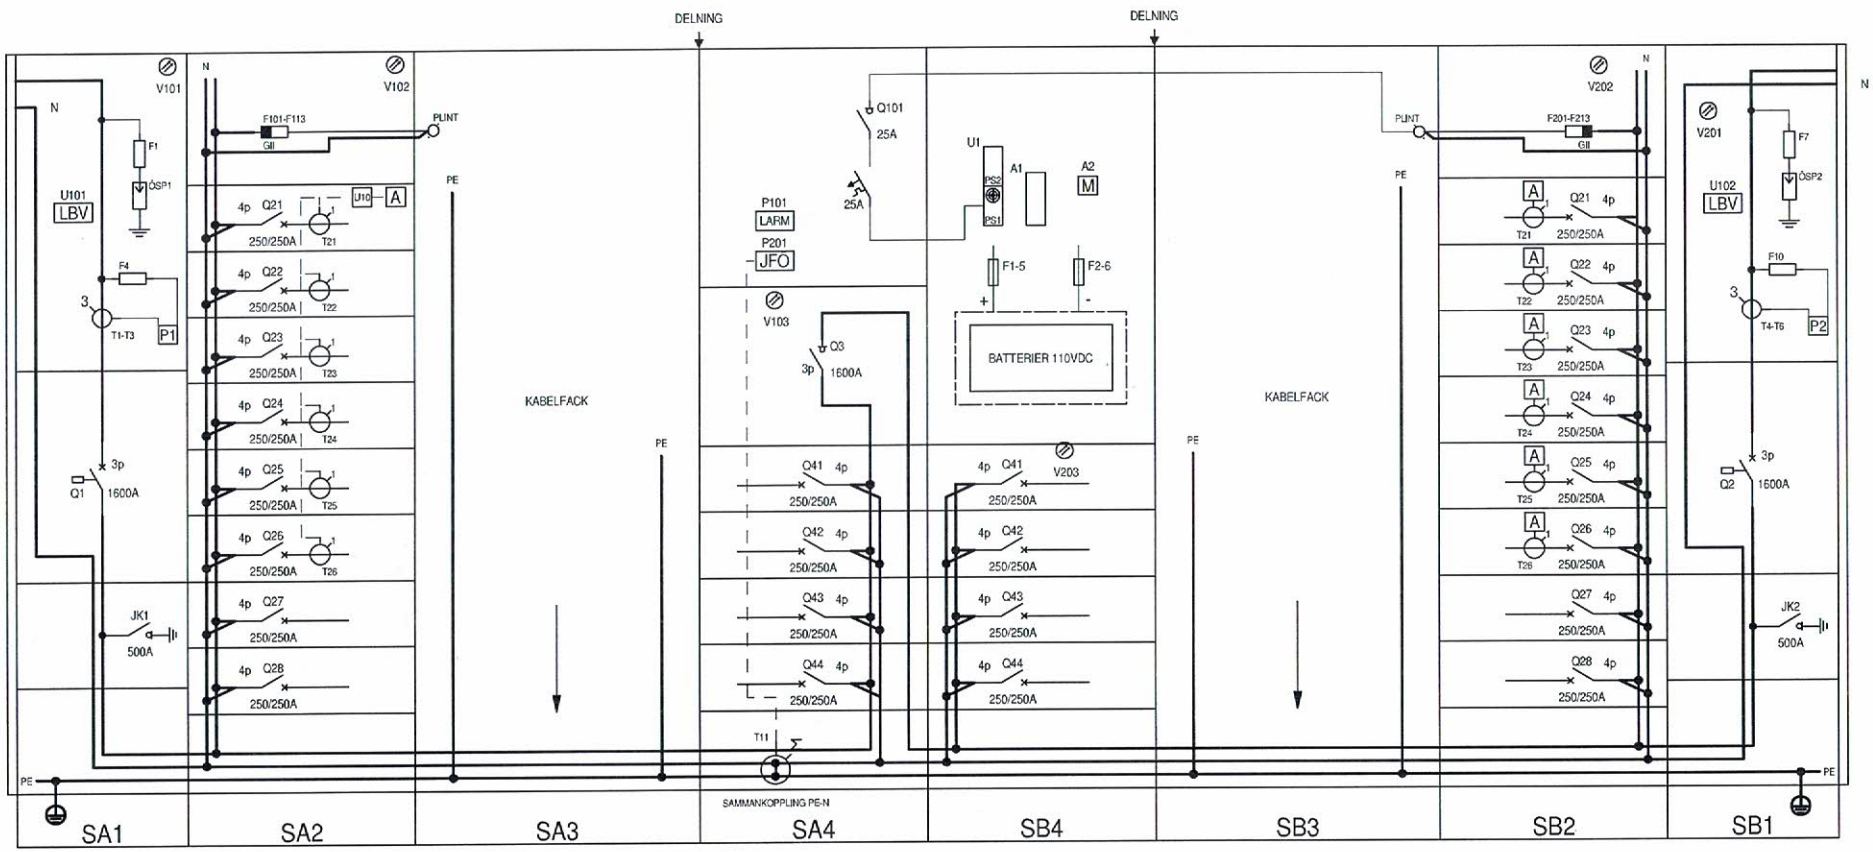


RELATIONSHANDLING 2020-11-13

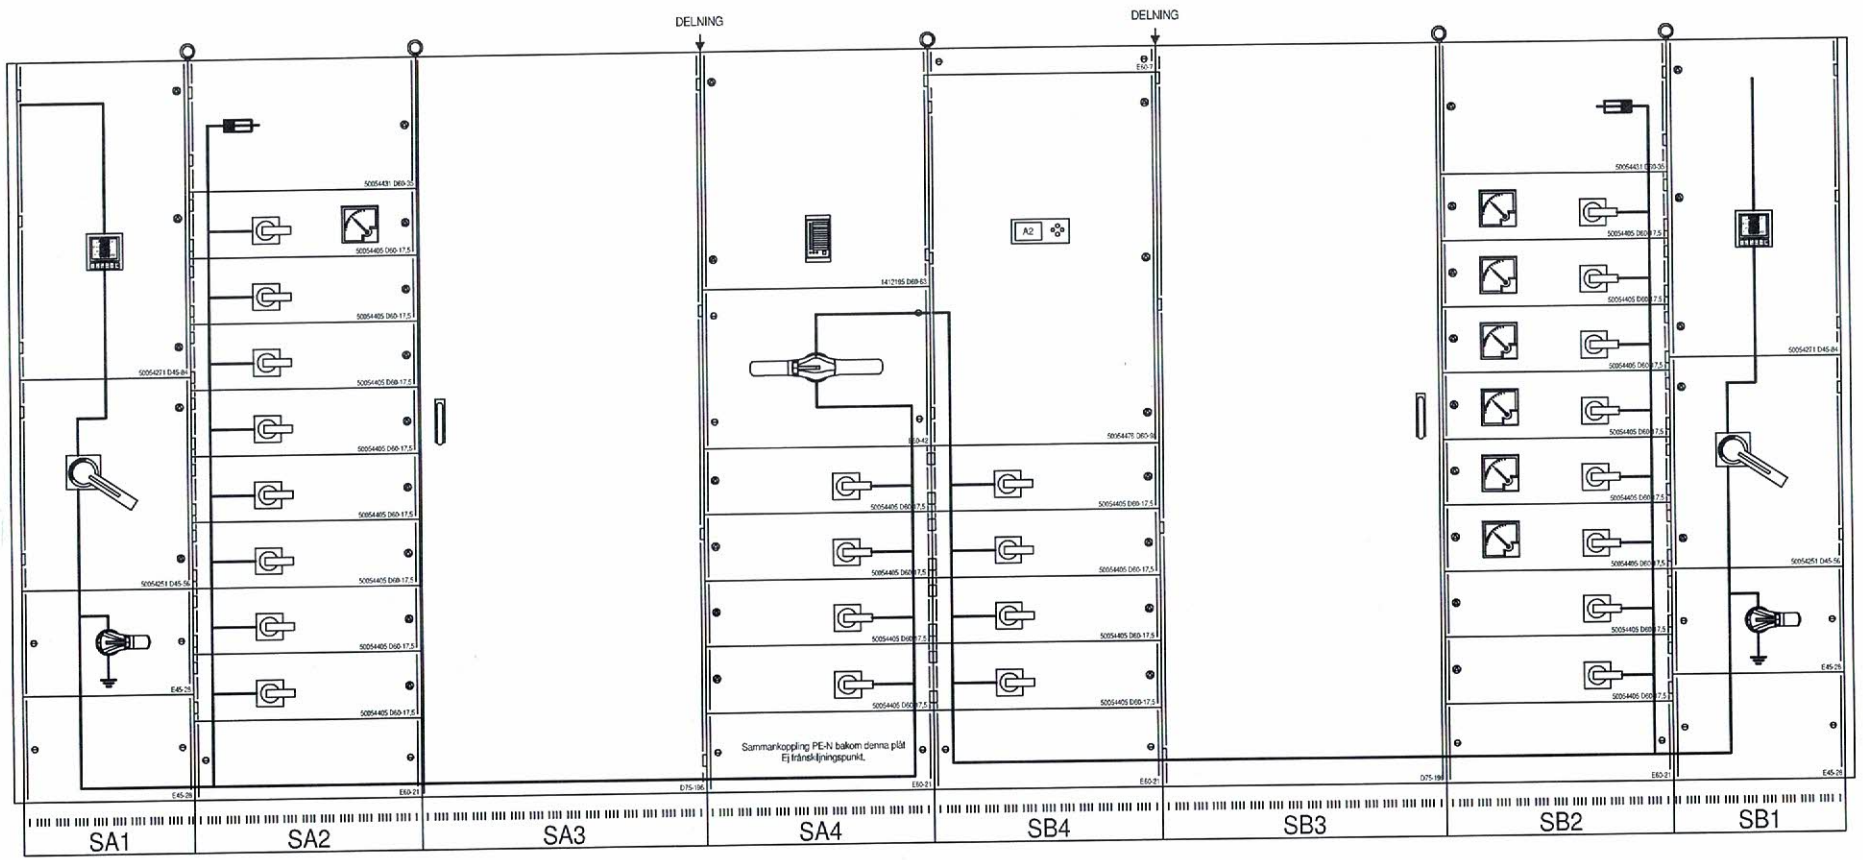


RELATIONSHANDLING 2020-11-13

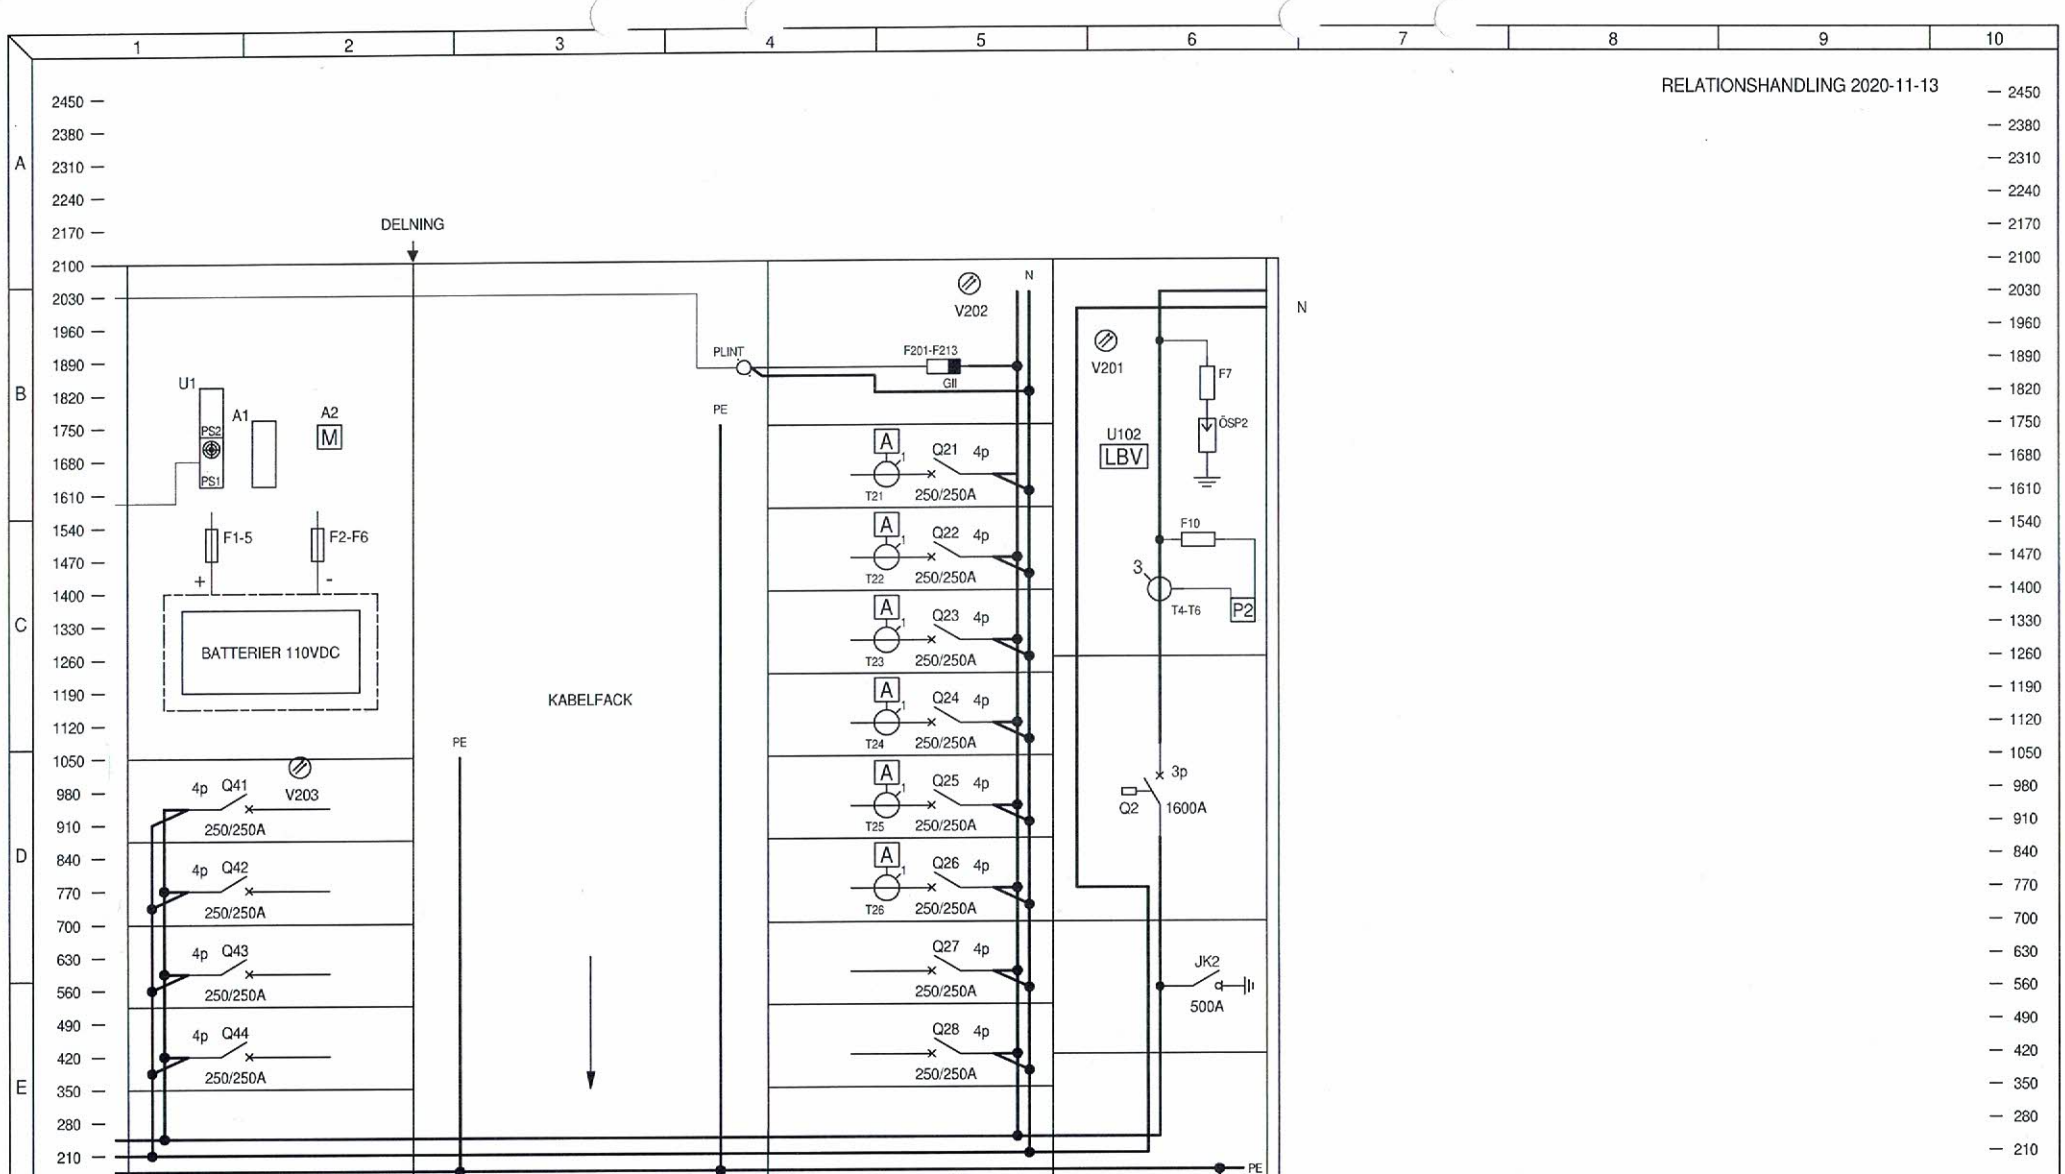


RELATIONSHANDLING 2020-11-13

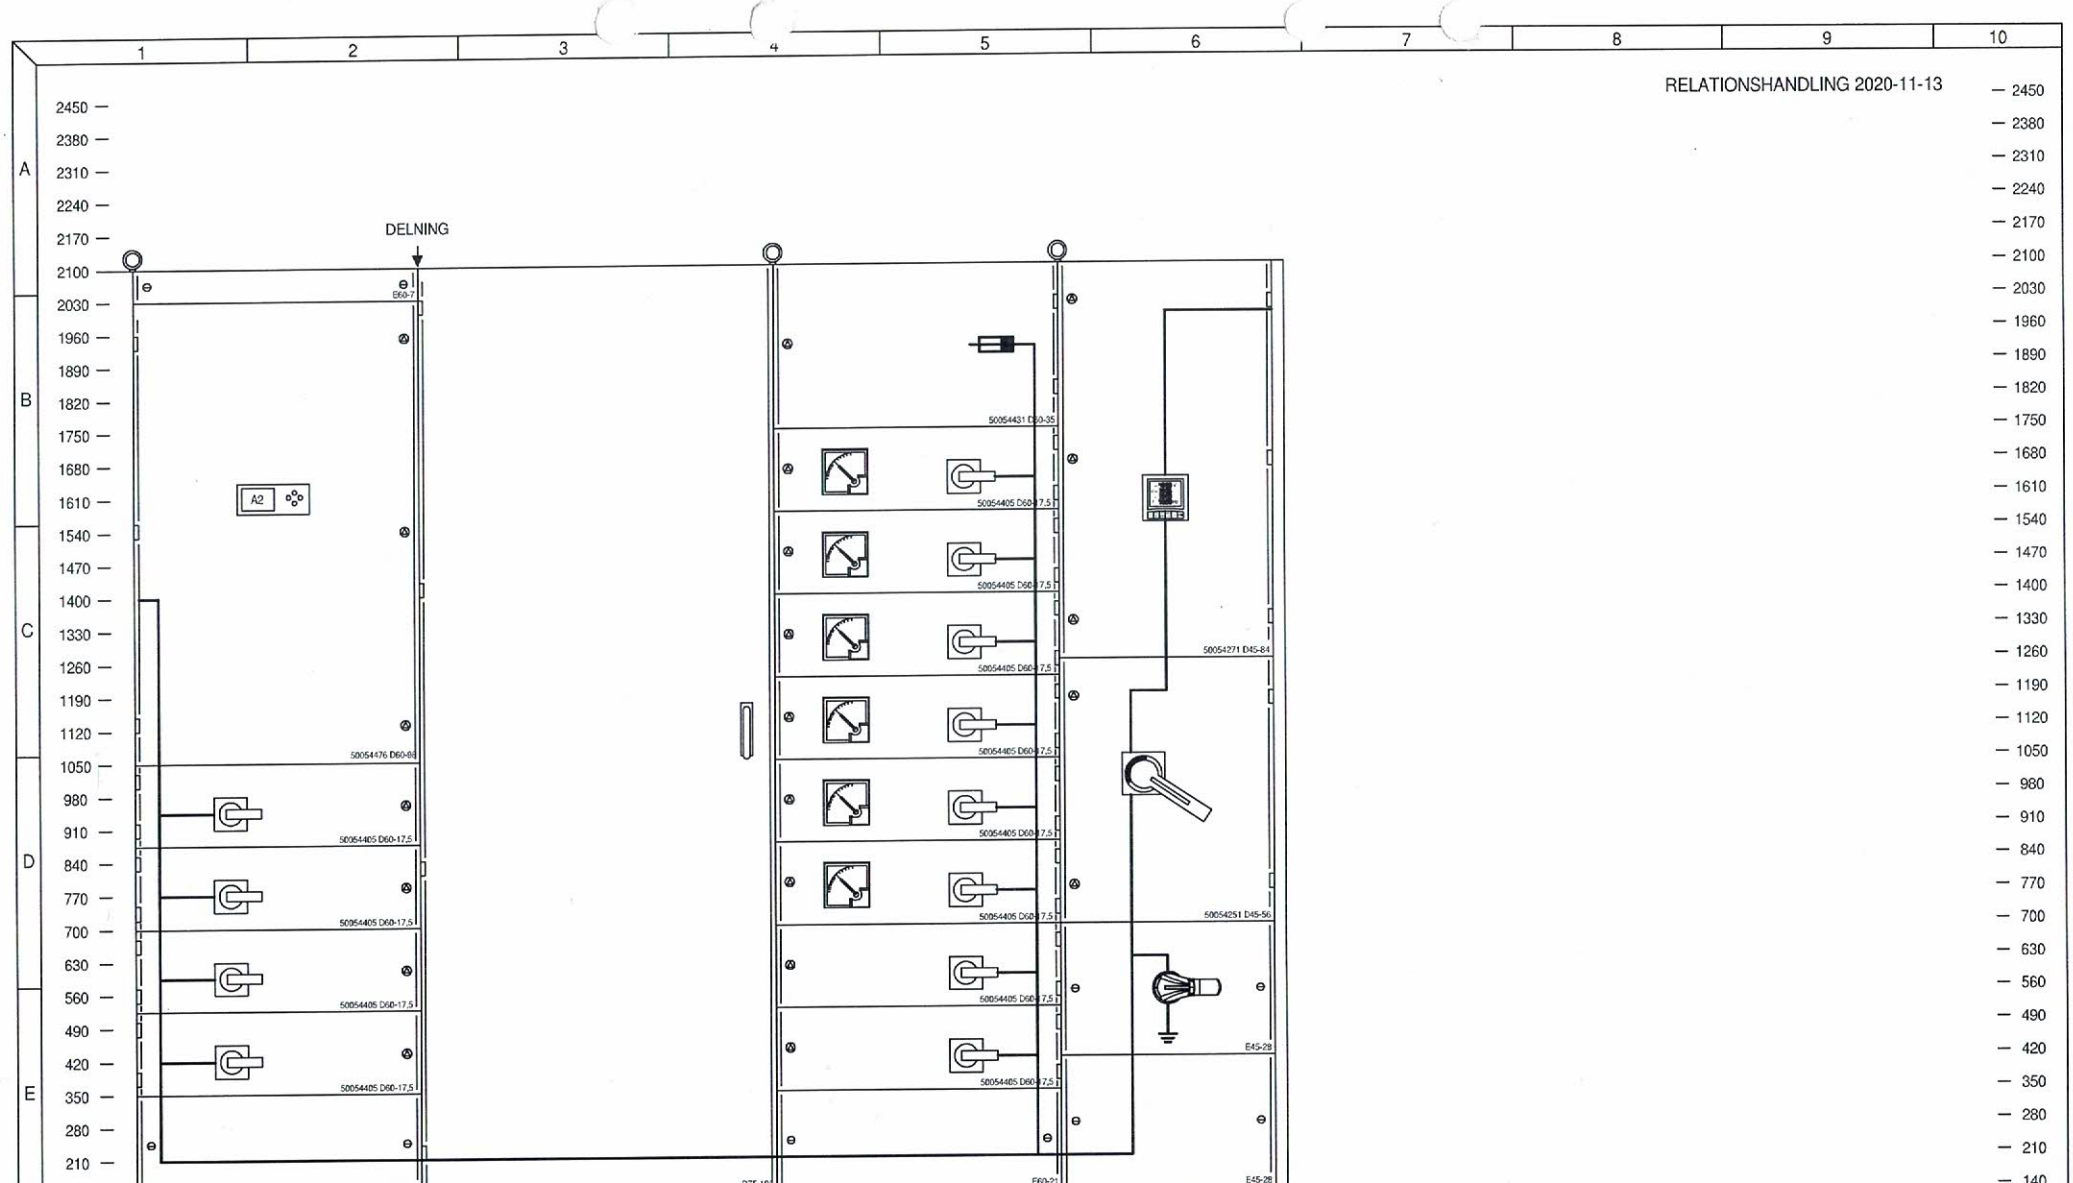


RELATIONSHANDLING 2020-11-13

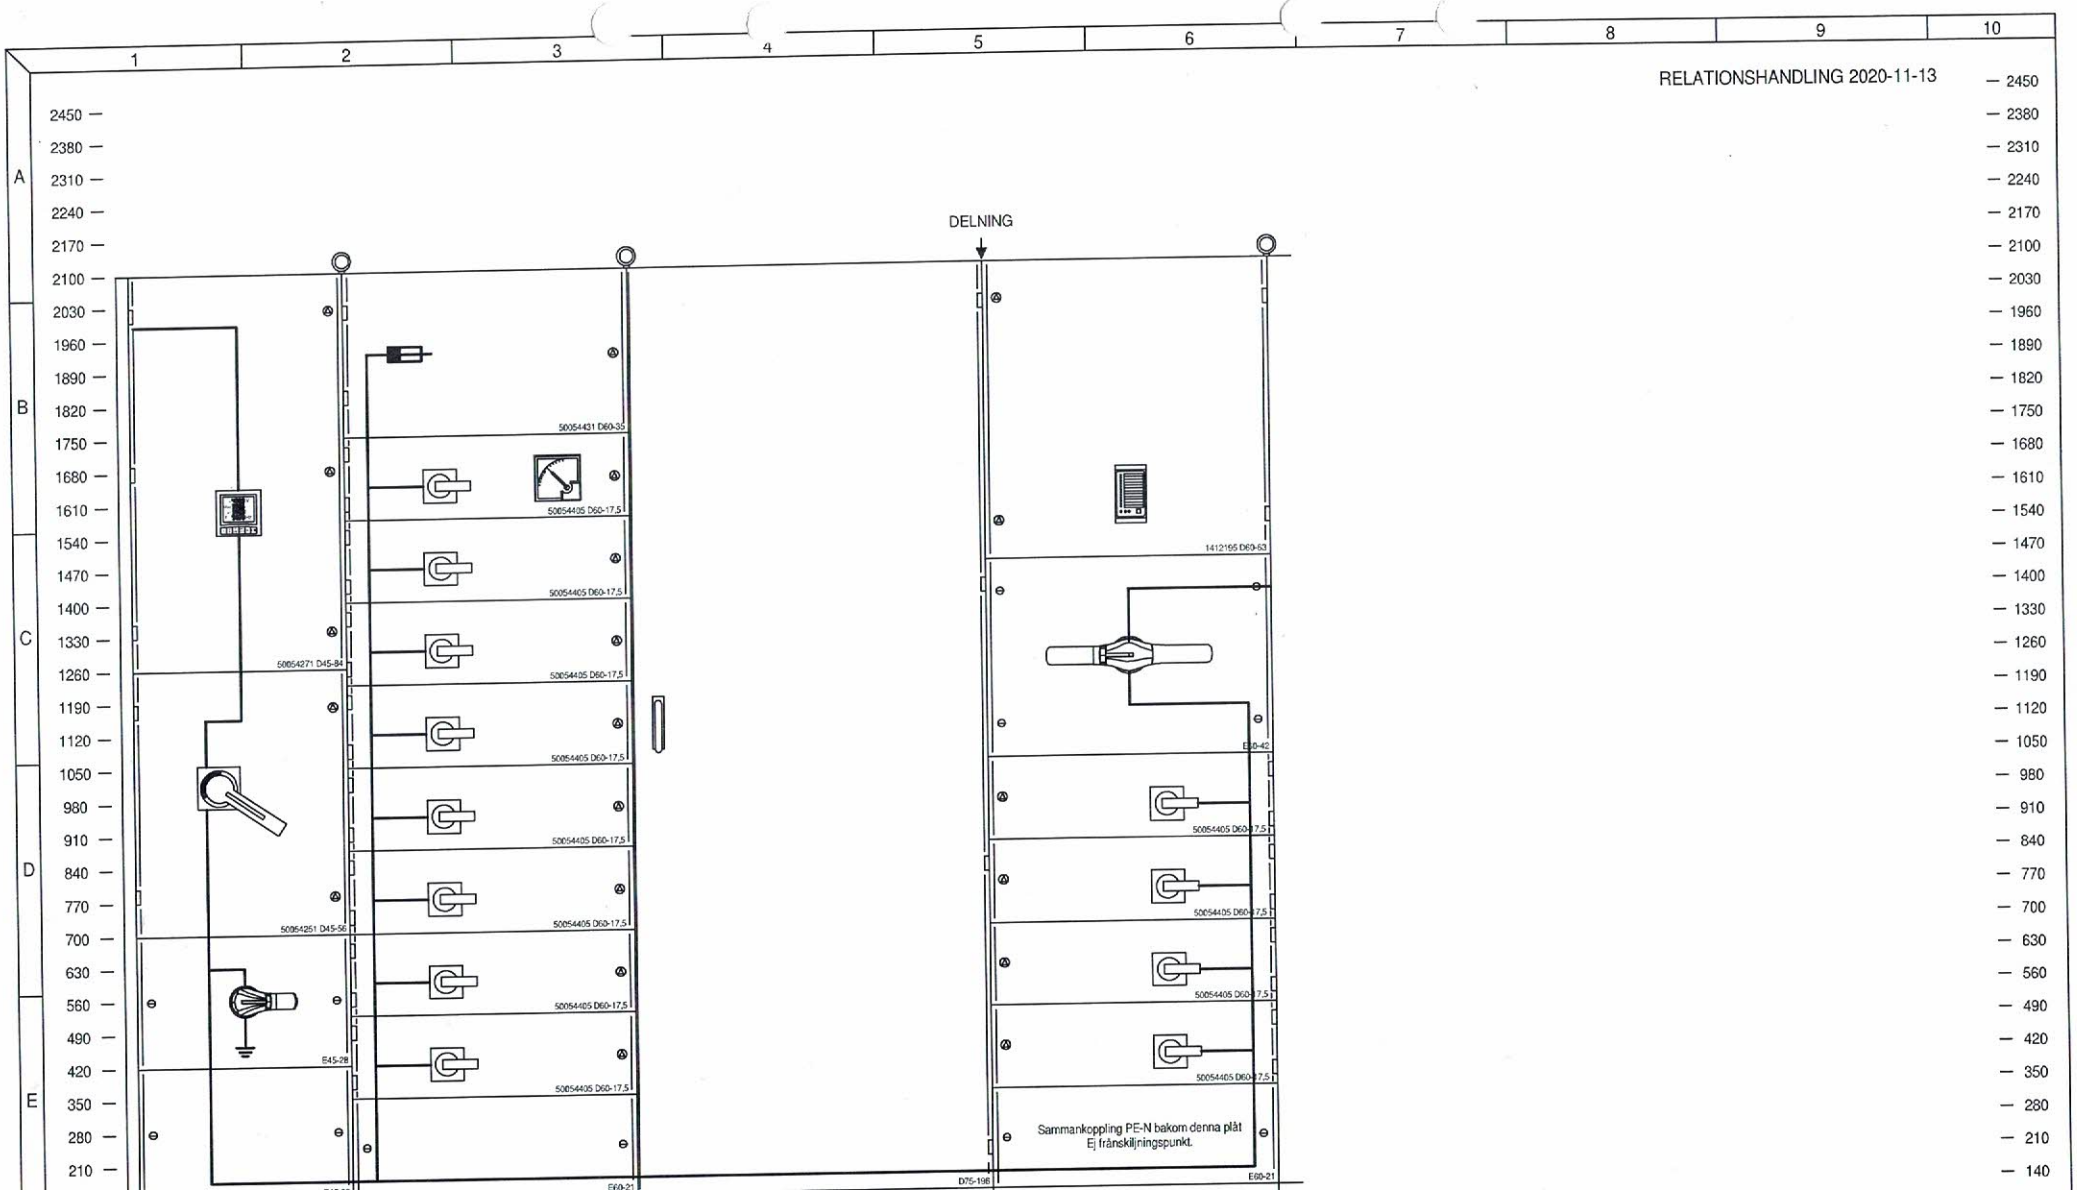

RELATIONSHANDLING 2020-11-13

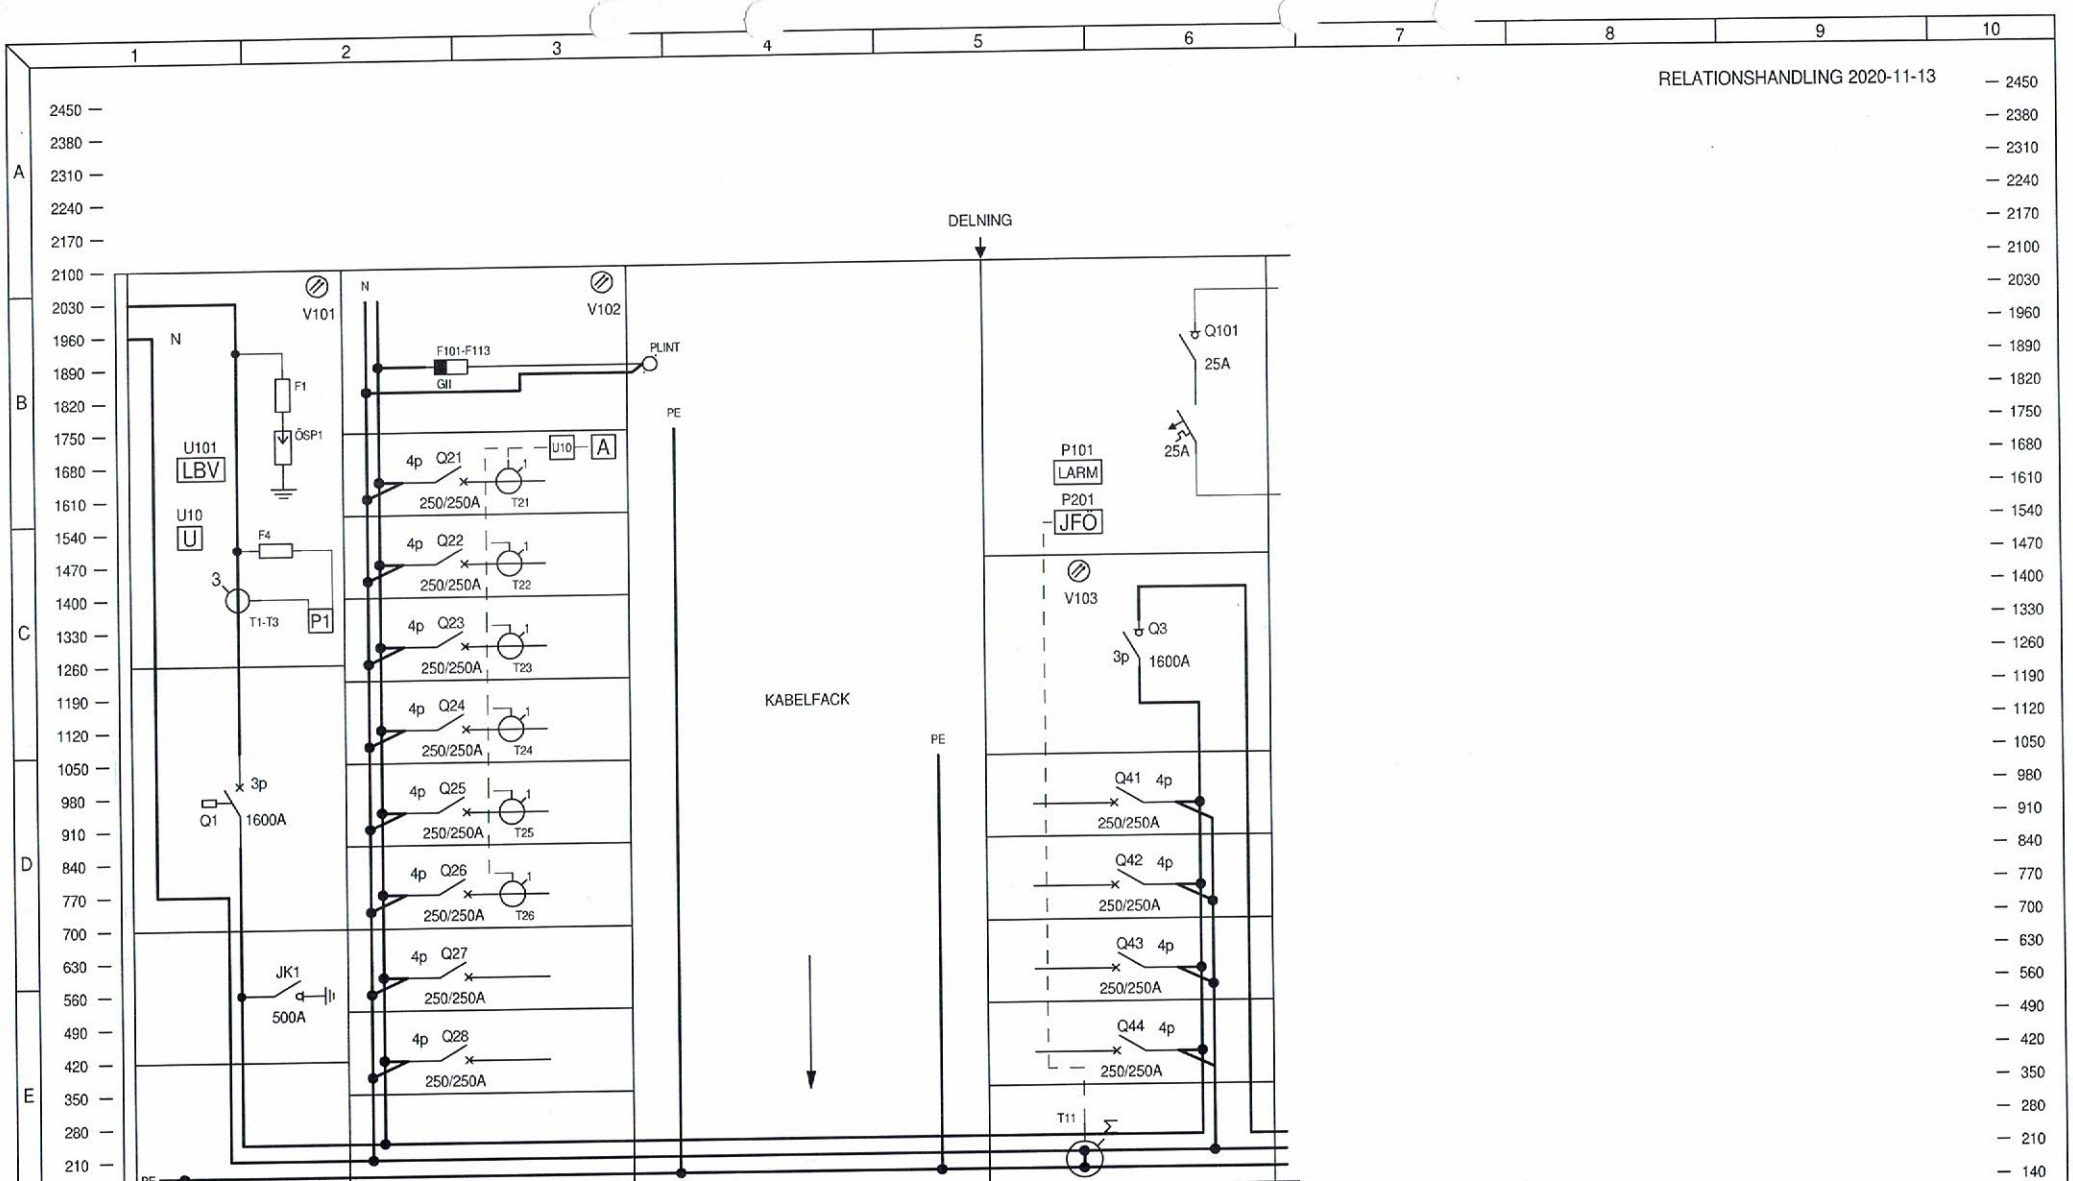

RELATIONSHANDLING 2020-11-13

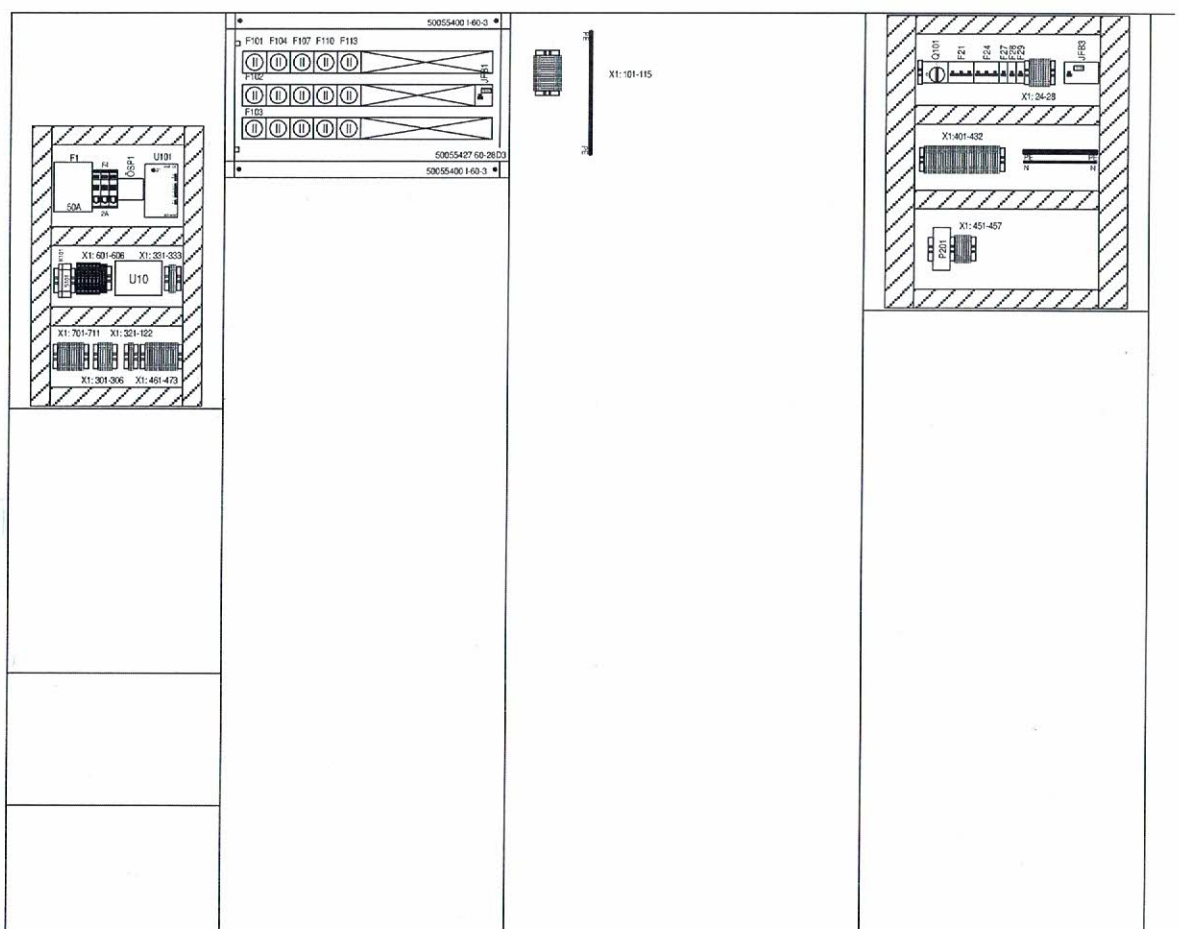

RELATIONSHANDLING 2020-11-13

